
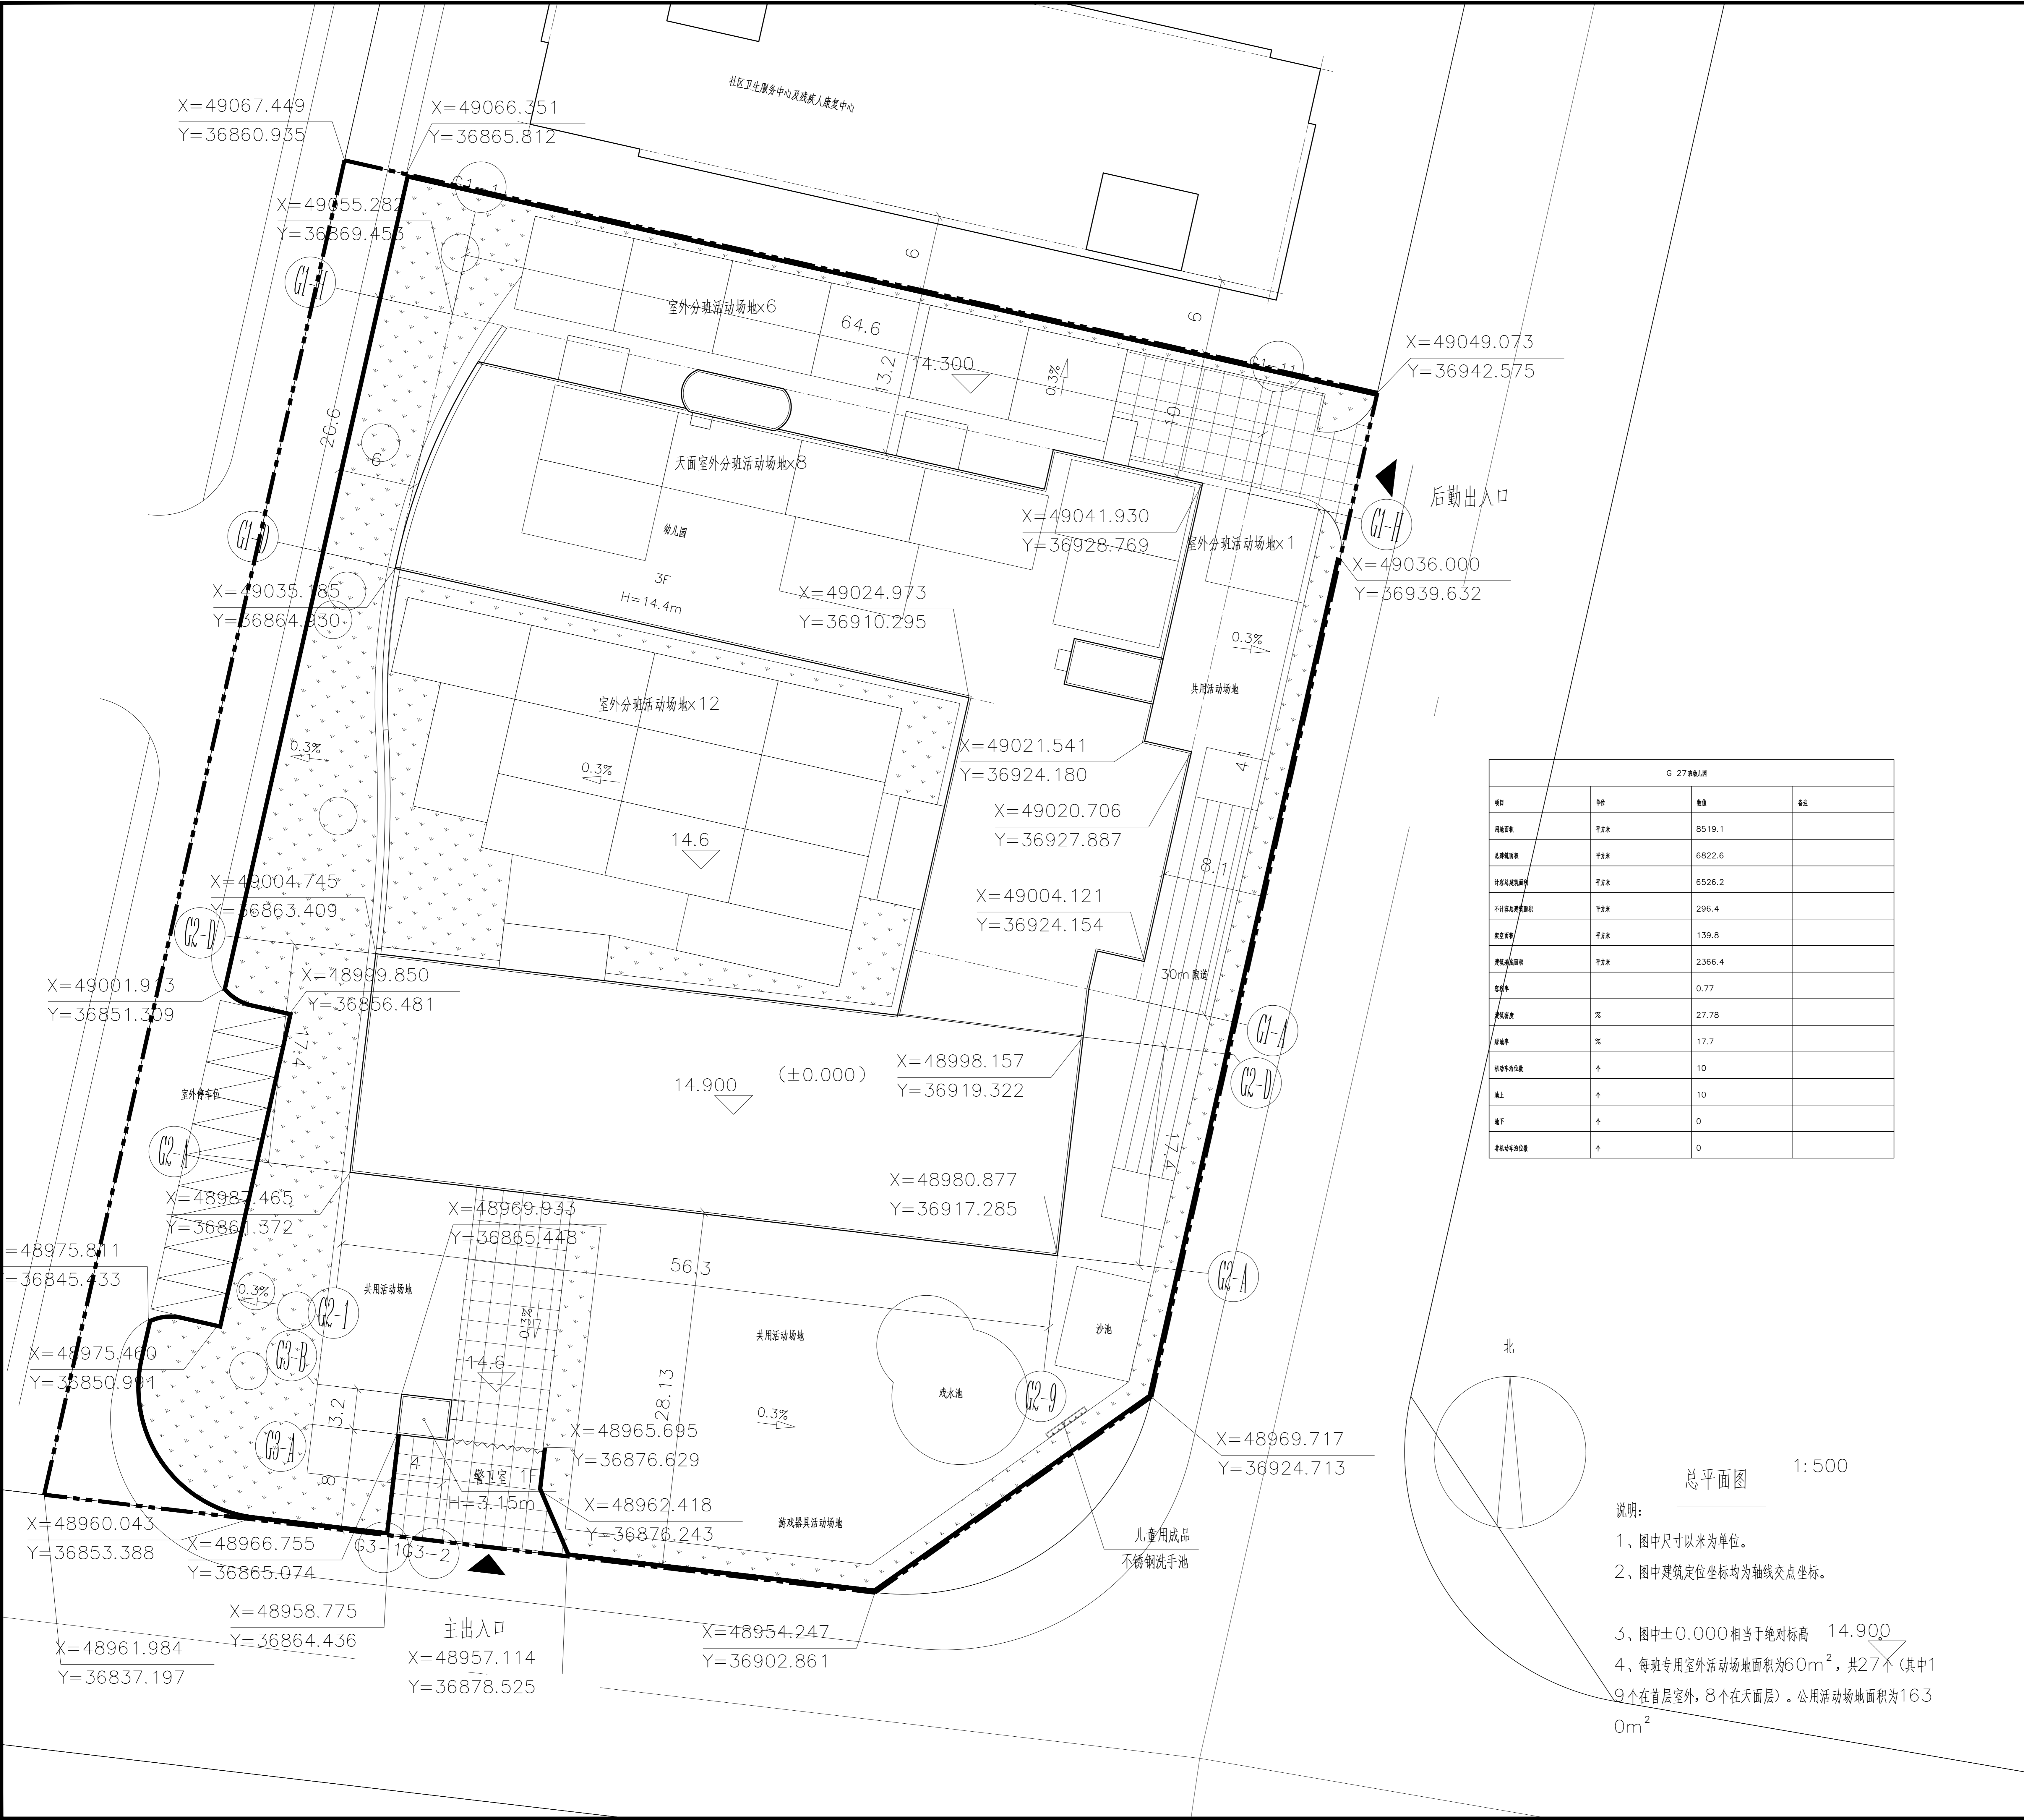


专业	实	名	签	名	专业	实	名	签	名
建筑	筑	黄	翔		给排水	胡	江		
结构	构	张	富		空调与通风	胡	江		
电气	气	刘	嘉						

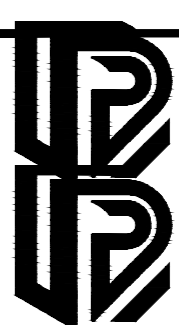

备注： 1. 图纸版权属广州市城市更新规划研究院所有，未经许可，不得翻印或复制作为其他工程之用。 2. 本图未经本院盖章，不承担任何法律责任。 3. 本图须经具备施工图审查资质的单位审查合格后方可用于施工。					
图纸修改记录					
修改版次		修改说明		修改日期	
 广州市城市更新规划研究院 GUANGZHOU URBAN RENEWAL PLANNING INSTITUTE 广州市城市更新规划研究院 GUANGZHOU URBAN RENEWAL PLANNING INSTITUTE					
设计证书编号：A144016831 注册师章					
注册师章					
工程设计出图专用章 工程设计出图专用章					
建设单位 广州市白云区人和镇人民政府					
工程名称 广州白云机场噪音治理项目安置区（白云区）第4标段					
子项名称 G 27班幼儿园					
图纸名称 建筑单体总平面图					
设计阶段		竣工图		业务号	0. 2013. 14
专 业		建 筑		日 期	2021. 12
图 号		JGZ-01			
施工图审查批准号 华南施审[2013]190号					
签 名 栏					
审 定		骆建云			
审 核		黄 翔			
项目负责		黄 翔			
		梁 伟			
		胡乐明			
专业负责		孙丛山、朱昕			
校 对		何唐瑶			
设 计		朱 昕			
制 图		朱 昕			